


⑤-一厚東公園2

みどり課公園管理台帳

整理番号 B87

施設名 一厚東公園2

現況平面図 (or 計画図)

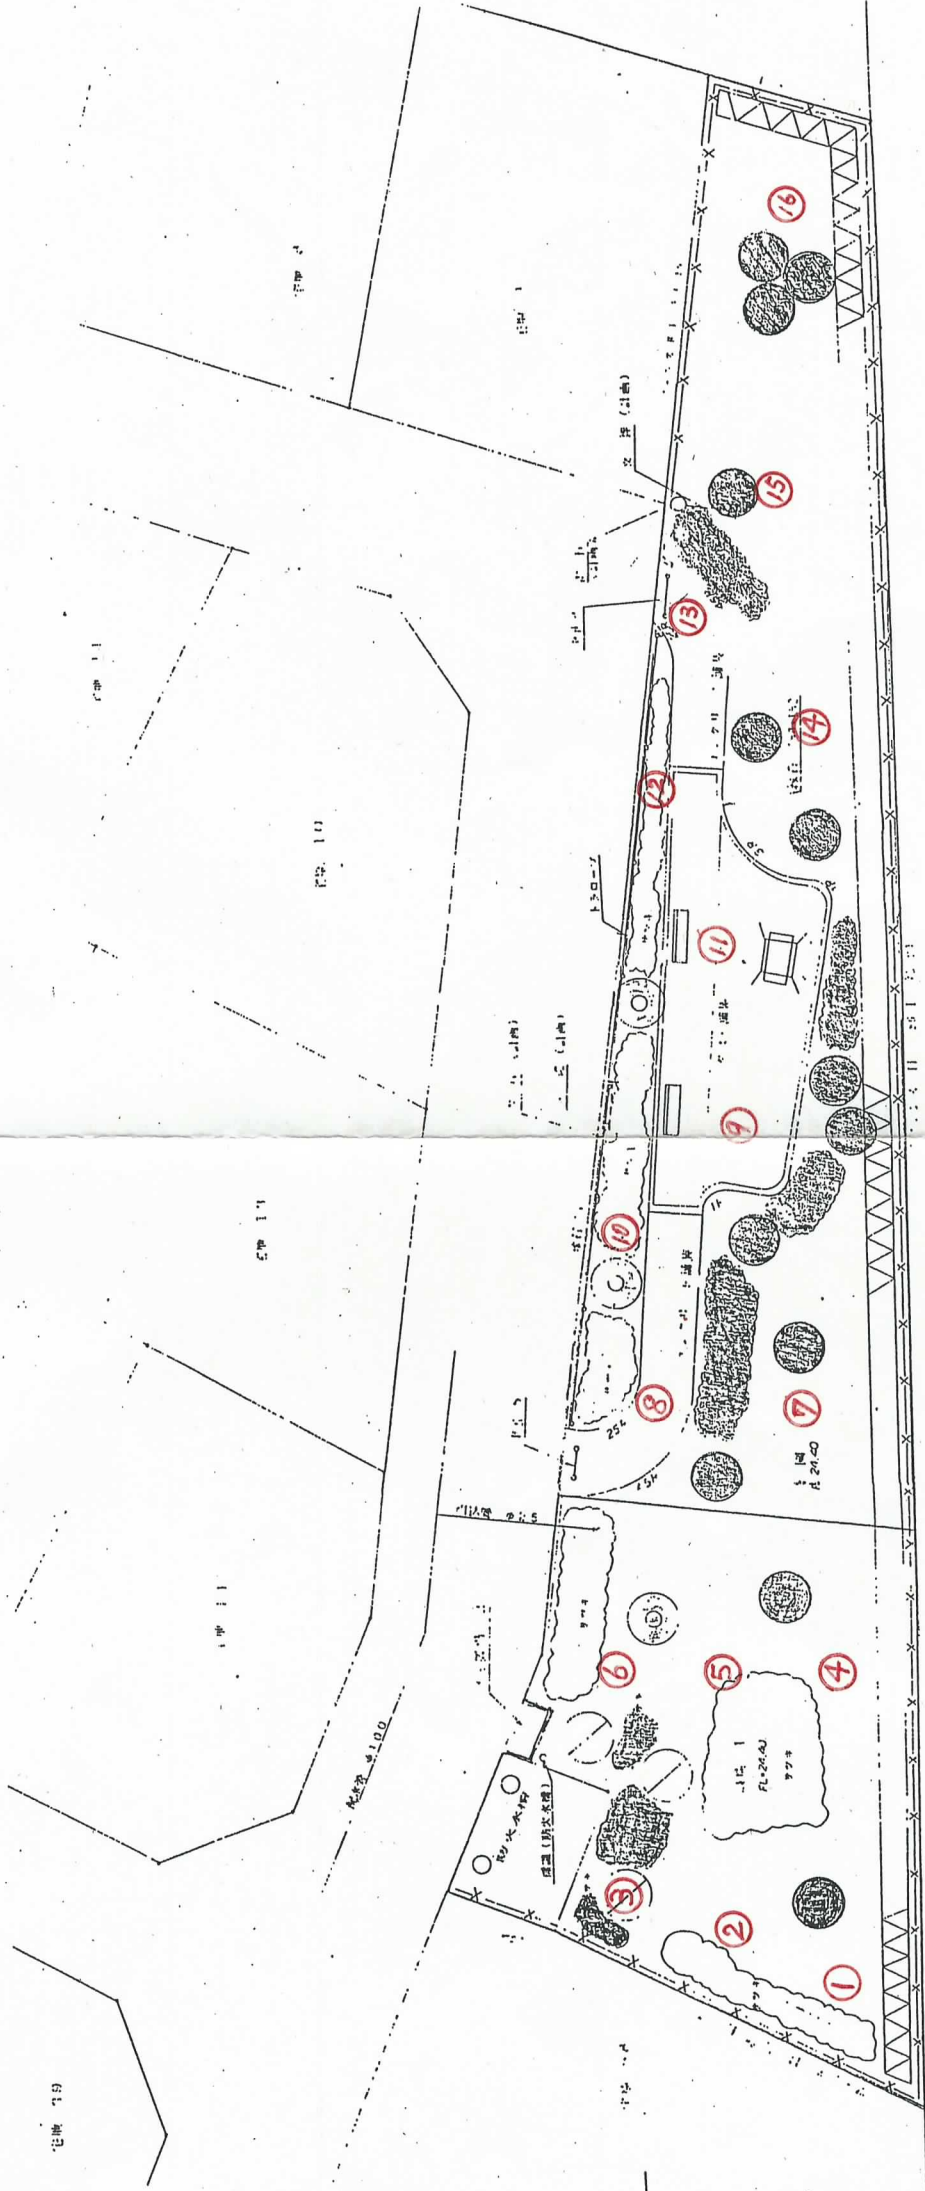

緑化計画面表		
種	本数	換算面積 (㎡)
⑤ 既存クサギ	13本	152.5
④ ヒイラギモクセイ	127本	37.5
③ ヤブツバキ	3本	9.0
② ハナミズキ	3本	9.0
① ホオムラサキ	75株	15.0
ア ジ サ イ	75株	15.0
サ フ	26.1株	52.0
計	146本・410株	330.0

緑化基準

$(461.48\text{㎡} + 248.28\text{㎡}) \times 30\% = 212.90\text{㎡} \leq 300.00\text{㎡}$

事業者	トーマス不動産株式会社			
工事名	(仮称)牛久・柏田町宅地造成工事			
図面名	公園・緑地竣工図			
縮尺	S:1:100	図番		
承認	部長	課長	設計	製図
作成	平成8年	月	日	作成
設計	安藤建設株式会社			

作成日 平成10年 3月作成