



② 牛久西公園

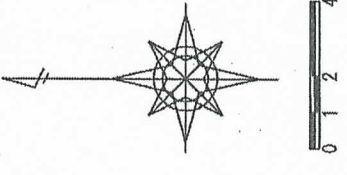

出来形平面図

S=1:100(200)

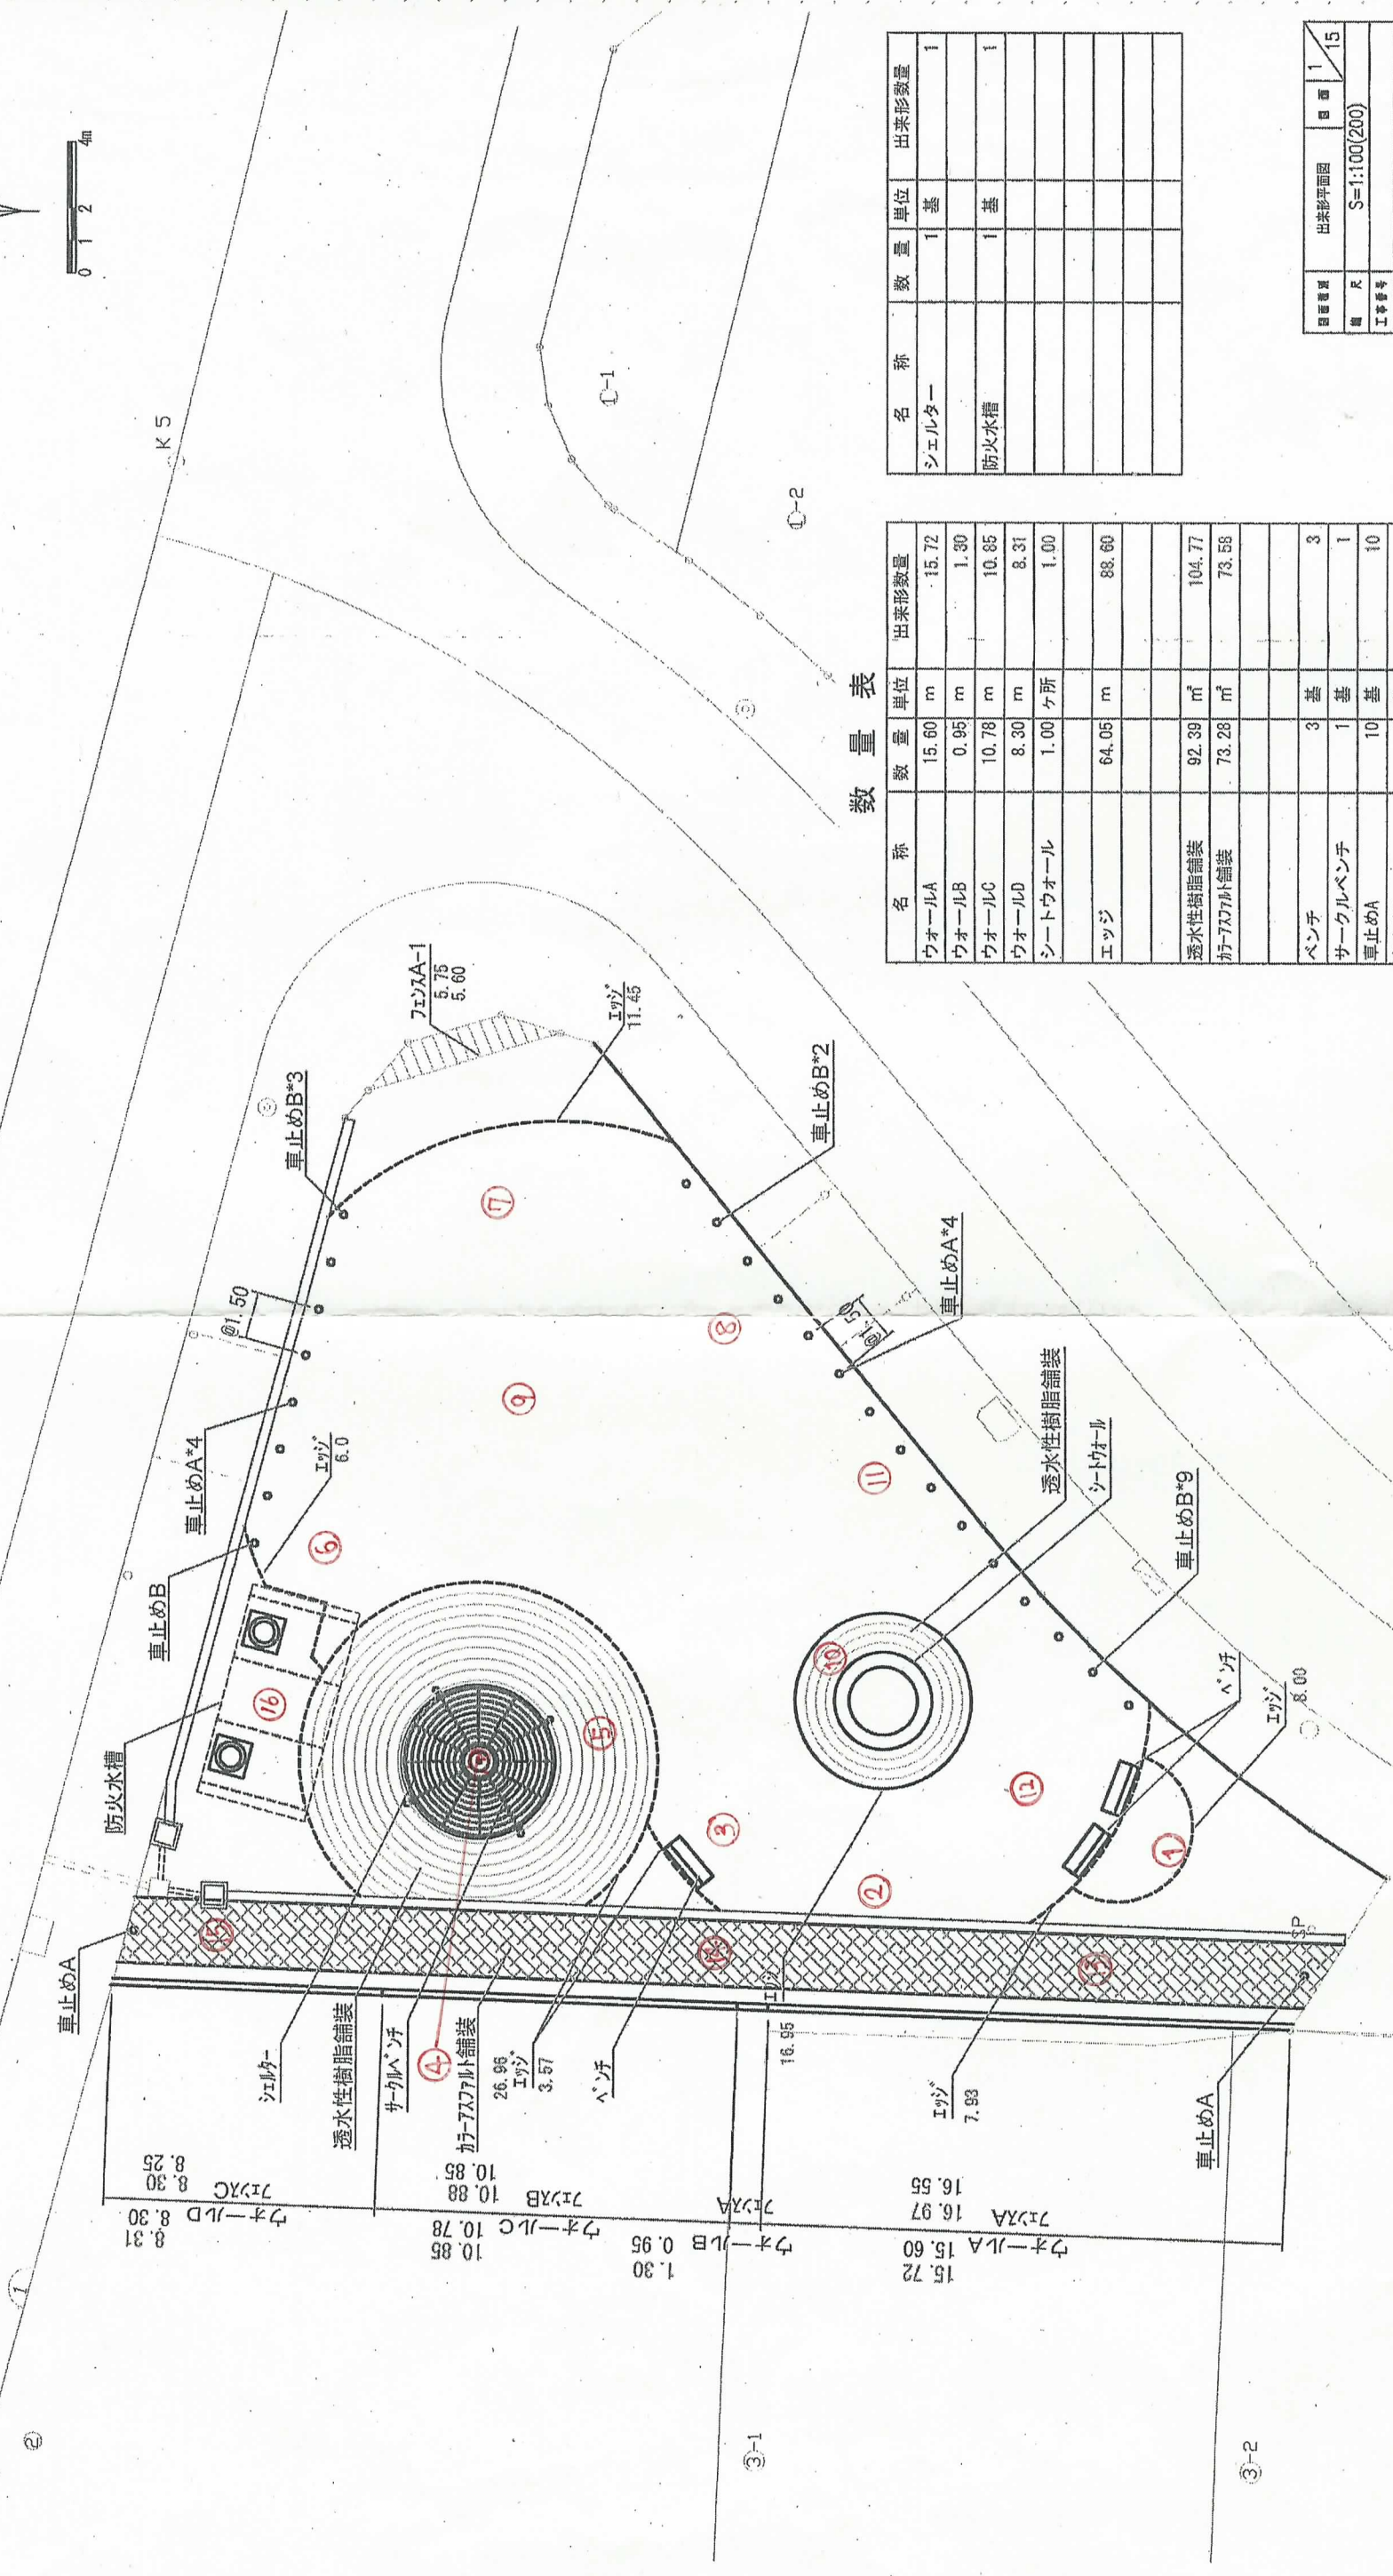

数量表

名称	数量	単位	出来形数量
ウォールA	15.60	m	15.72
ウォールB	0.95	m	1.30
ウォールC	10.78	m	10.85
ウォールD	8.30	m	8.31
シートウォール	1.00	ヶ所	1.00
エッジ	64.05	m	88.60
透水性樹脂舗装	92.39	m ²	104.77
ベンチ	3	基	3
サークルベンチ	1	基	1
車止めA	10	基	10
車止めB	15	基	15
フェンスA	16.55	m	16.97
フェンスA-1	5.60	m	5.75
フェンスB	10.85	m	10.88
フェンスC	8.25	m	8.30

名称	数量	単位	出来形数量
シェルダー	1	基	1
防火水槽	1	基	1

図面番号	出来形平面図	図面	1	15
縮尺	S=1:100(200)			
工事番号				
図面名				
工事所	牛久西公園北土地区画整理事業地内			
工事				
図面年月日				
作成者	(有)モリタグリーン工業			