


記入内容

- ①周囲フェンス・門扉の位置・種類・高さの記載
- ②道路幅員・市道番号・建築基準法の種別の記載
- ③道路・隣地境界線名の記載
- ④方位の記載
- ⑤基準点・隣地・現況計画レベルの記載
(道路・境界ごと程度)
- ⑥緩衝帯の幅員の記載(隣地境界線ごと) ※注1
- ⑦電柱、変電設備、責任分界点などを凡例の記載
- ⑧事業者情報の看板の位置の図示
- ⑨住宅の位置(隣地の住宅等ある場合)
住宅側から反射、眺望に対して要望がある場合、
植栽等の旨記載
- ⑩雨水・土砂流出対策のため調整池、周囲小堤、
素掘側溝等の図示
- ⑪パネルの角度・枚数、定格出力(1枚あたり)、
発電(送電)出力、FIT法の対象について記載
- ⑫雨水・土砂流出対策の小堤、素掘側溝等の
高さ等がわかるものを図示
- ⑬工事中も雨水・土砂流出対策する旨の記載
- ⑭縮尺・図面名の記載

※文字等は赤字などで見やすくすること




※注1
住宅地側(隣地、道路向かい含む)について
既存森林の保存または、植樹による緩衝帯に努めること

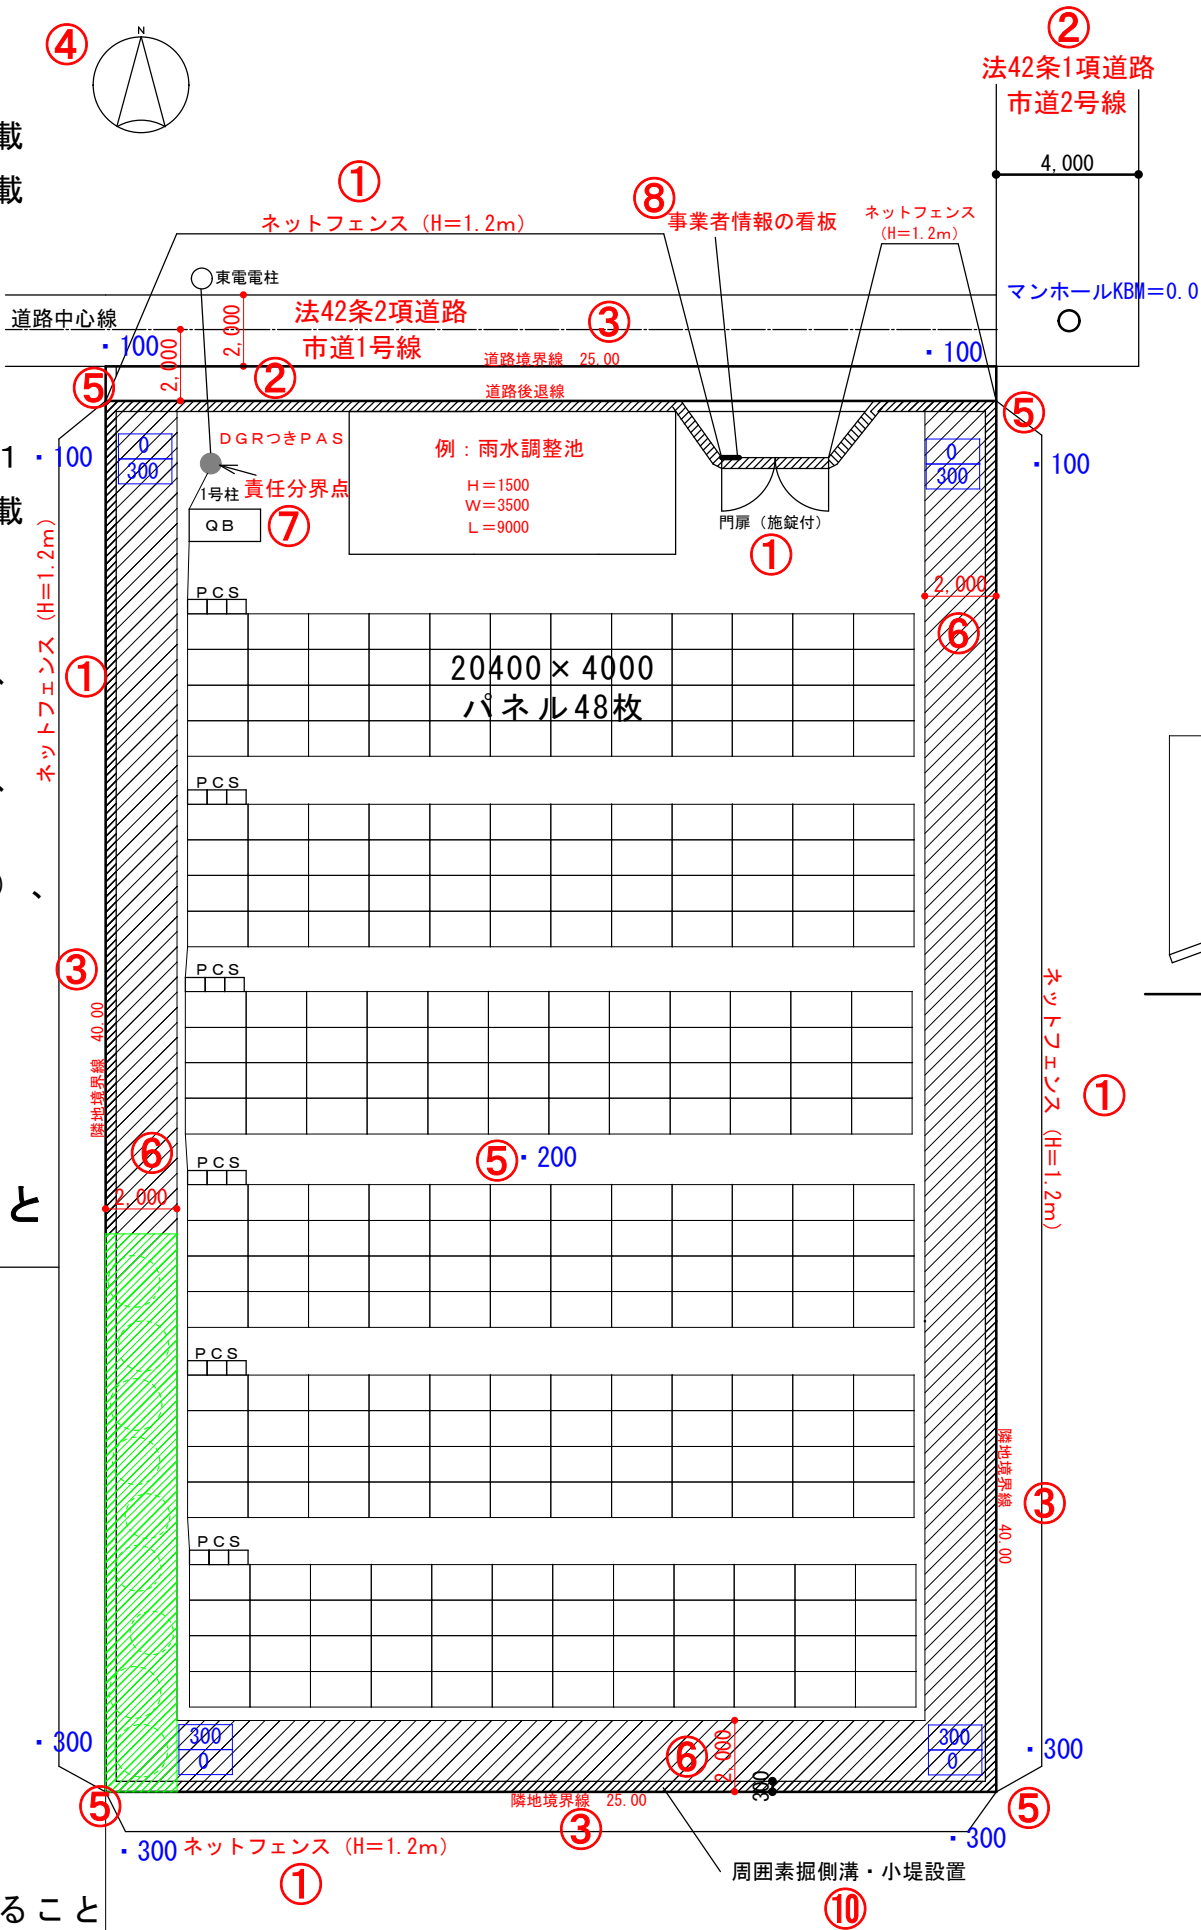


作成例

高さ300以上、幅600以上が望ましい

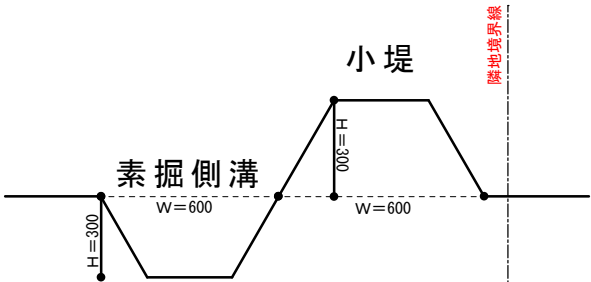

⑬工事中も雨水流出対策をすることとする。

⑫素掘側溝・小堤断面図

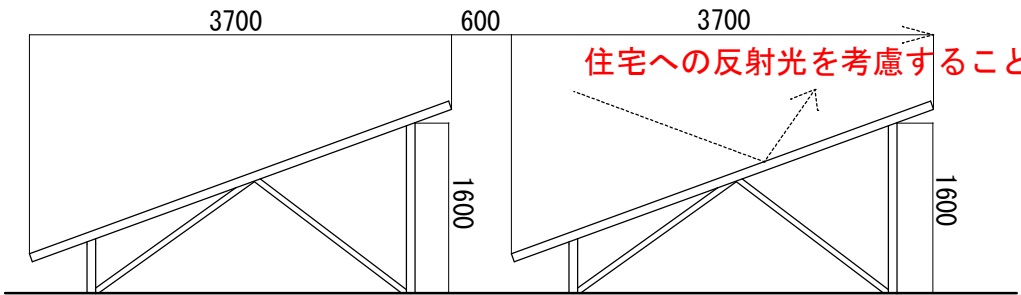

⑪パネル断面図 眺望にしたい高さにすること

アレイ角度	20°
パネル枚数	288枚
1枚あたり定格出力	250W
発電(送電)出力	49.5kW
FIT法	非該当

⑦凡例

変電設備又はQB	変電設備 (キュービクル等)
PCS	パワーコンディショナー
PAS・UGS ・UAS等	区分開閉器
●	1号柱(架空線の場合)
設計 現況	地盤高

株式会社〇〇〇〇

仮称 牛久〇〇太陽光事業

1/300

⑭

土地利用計画図(パネル配置図)